



PLANTA DE COBERTA
ARQUITETURA ESCALA 1/75

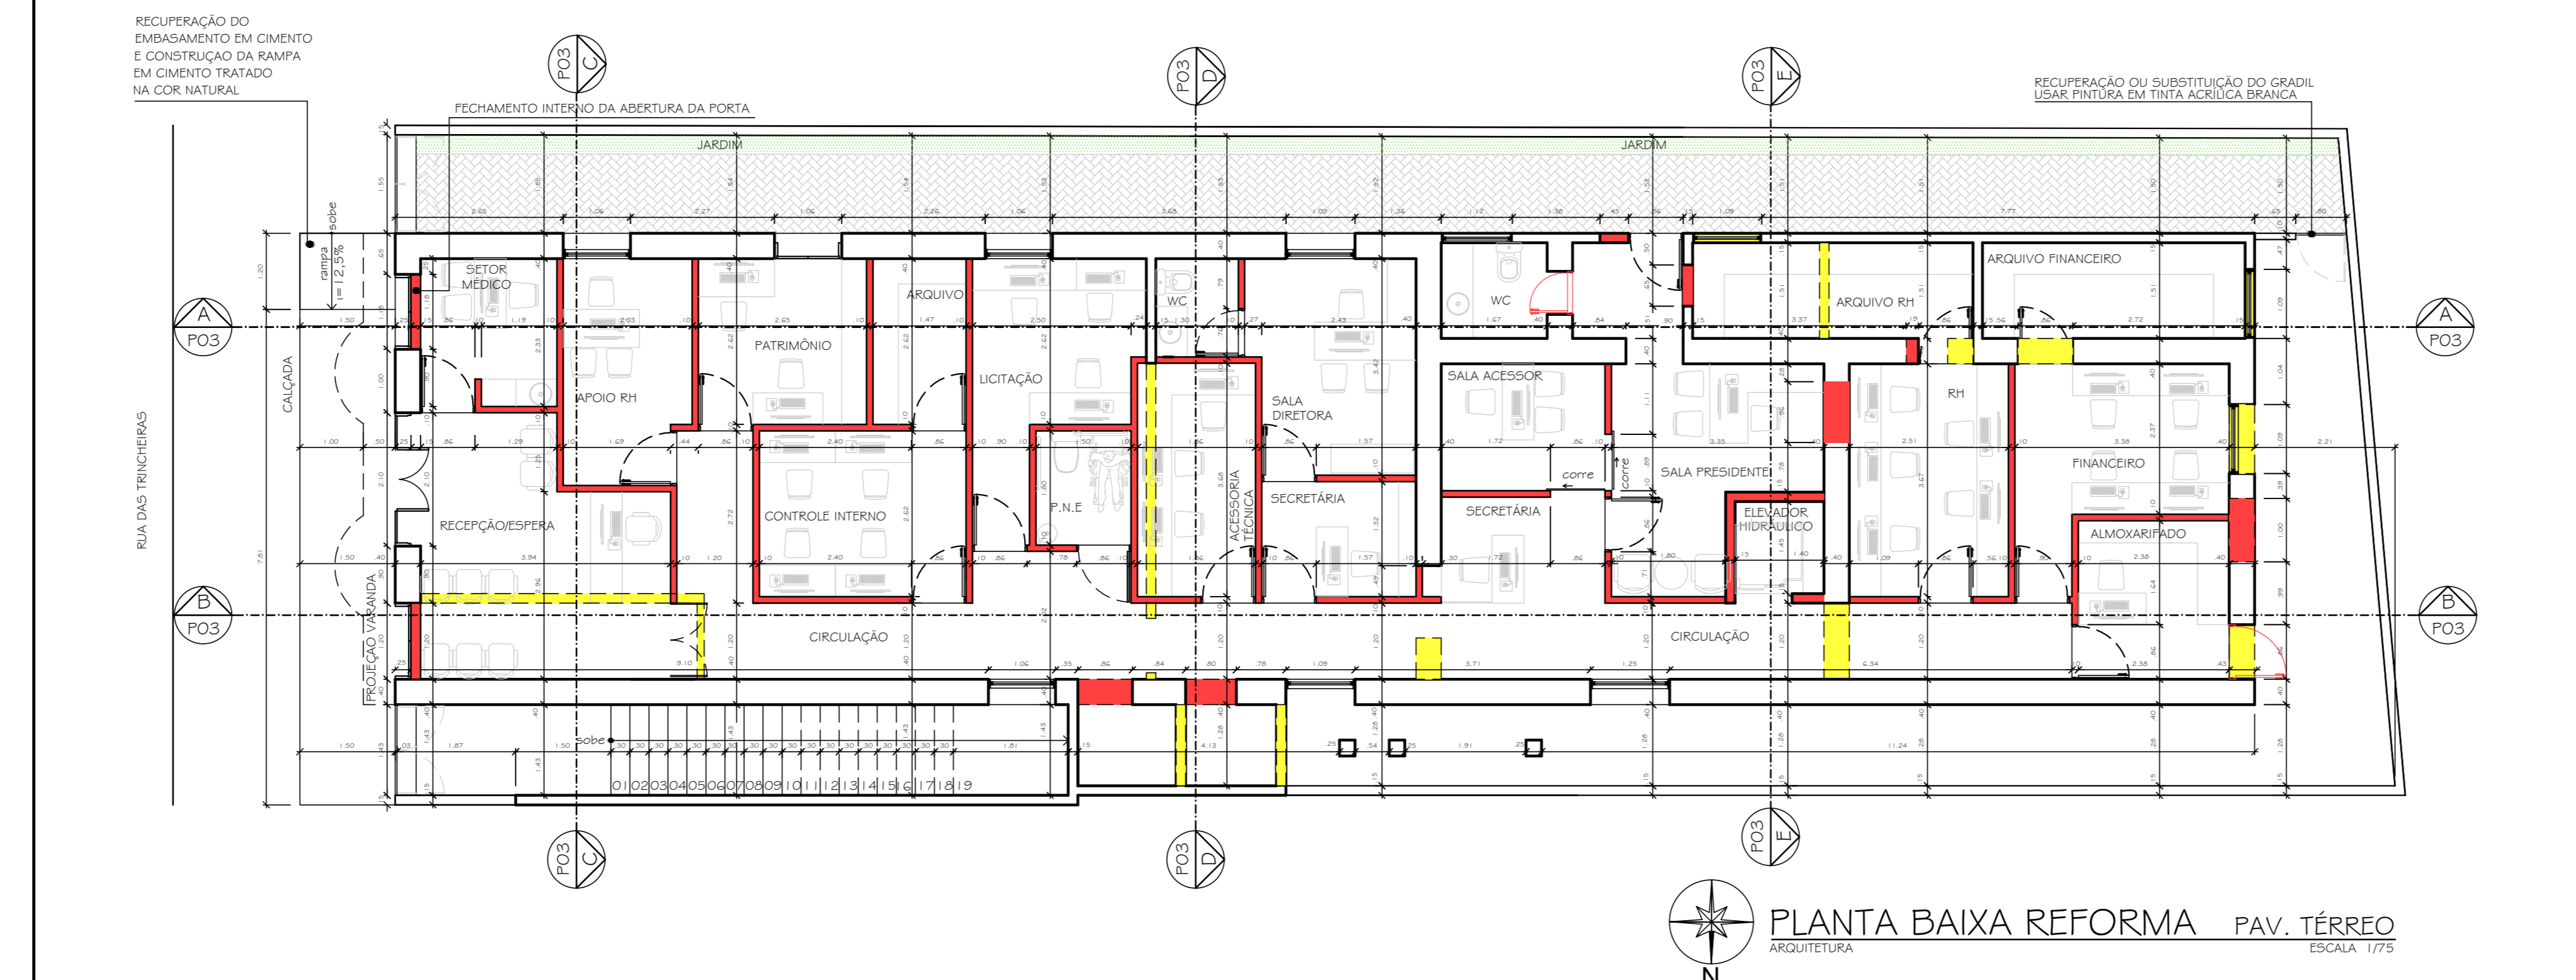


PLANTA BAIXA REFORMA PAV. TÉRREO
ARQUITETURA ESCALA 1/75

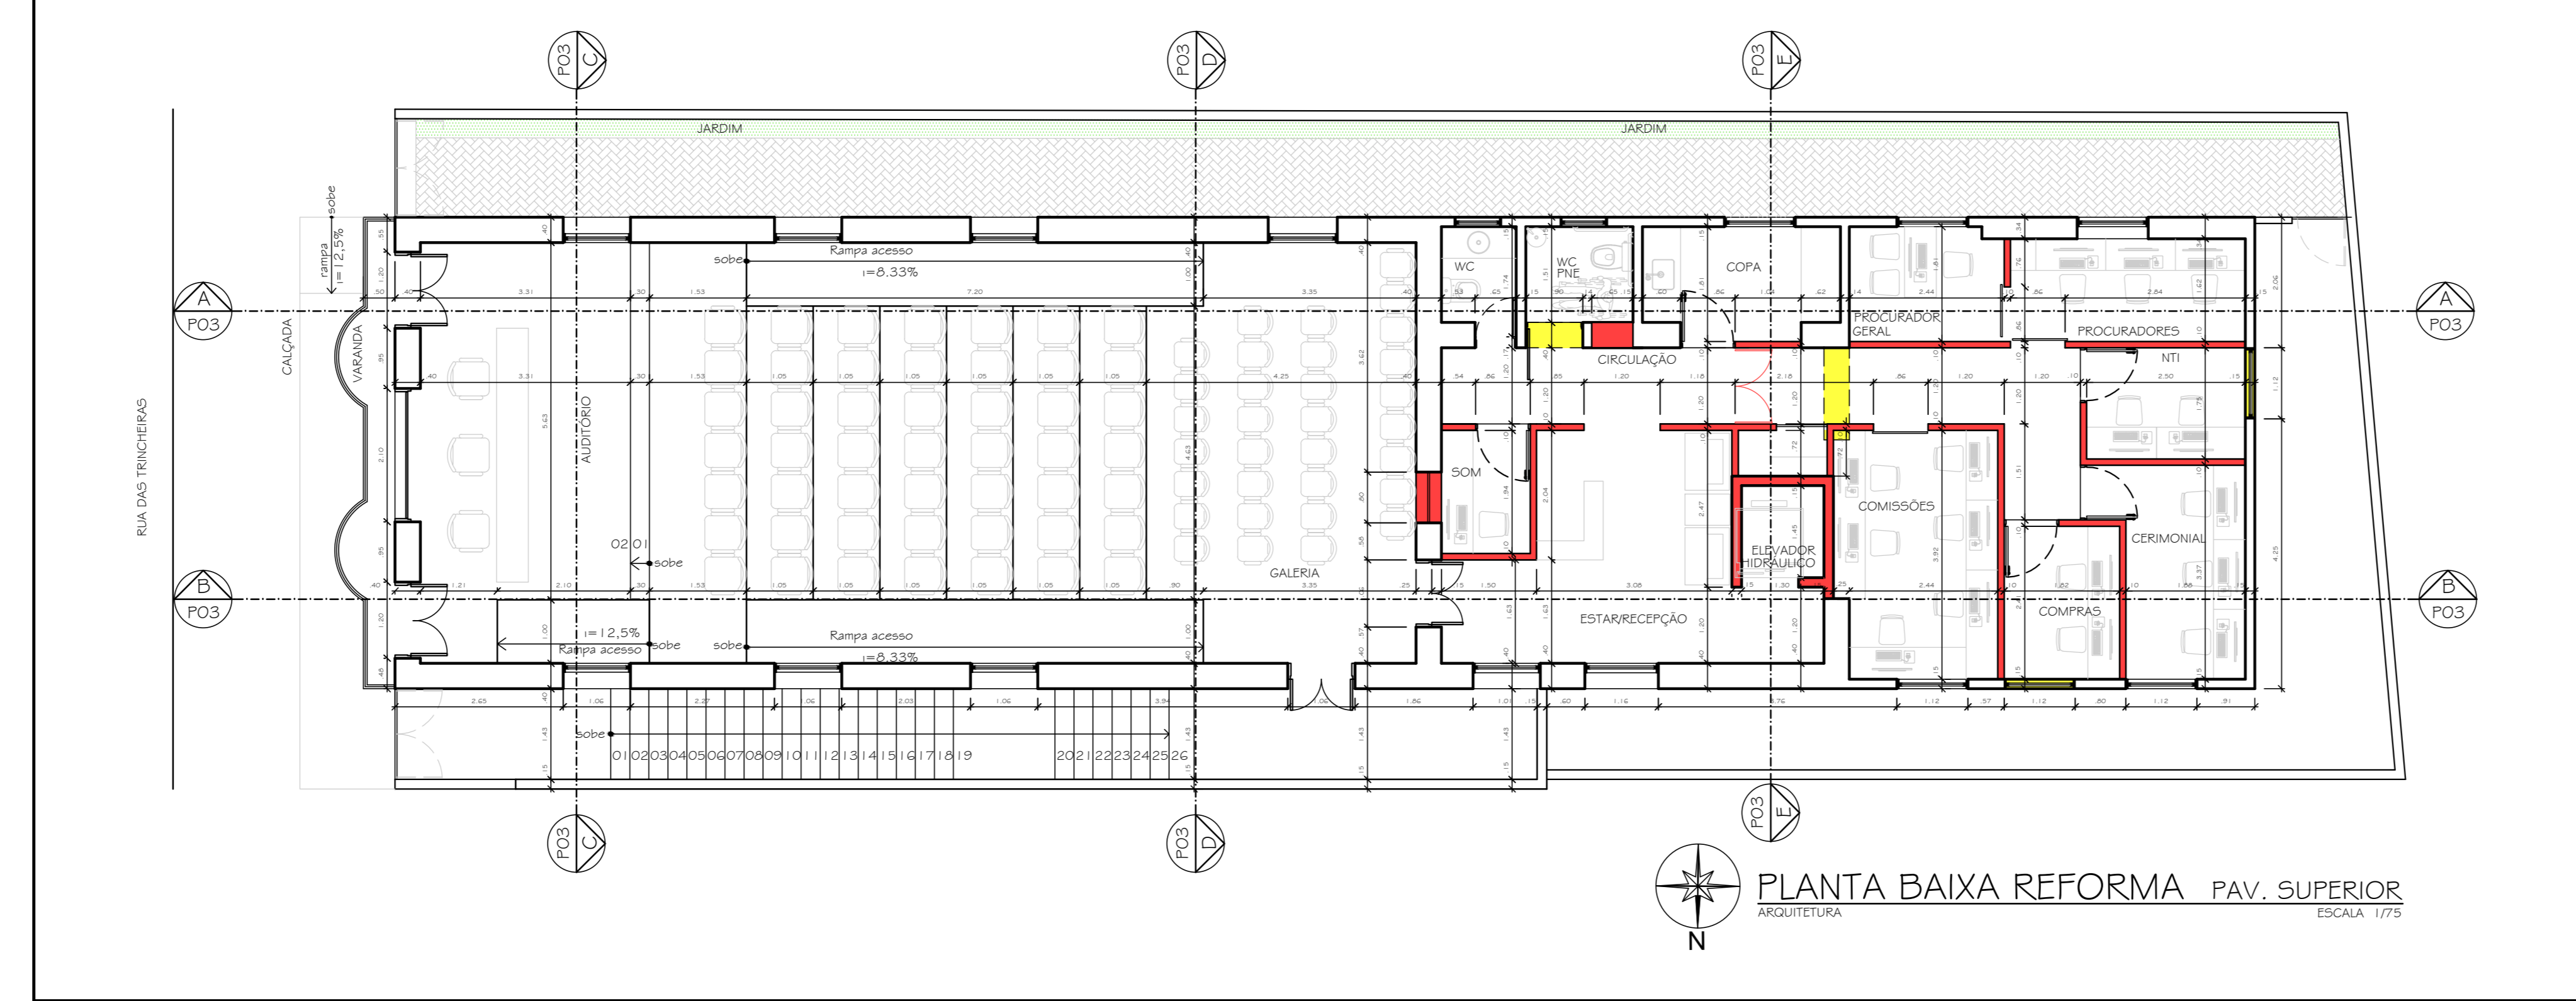

PLANTA BAIXA REFORMA PAV. SUPERIOR
ARQUITETURA ESCALA 1/75

LEGENDA

[Red Line]	CONSTRUÇÃO
[Yellow Line]	DEMOLIÇÃO

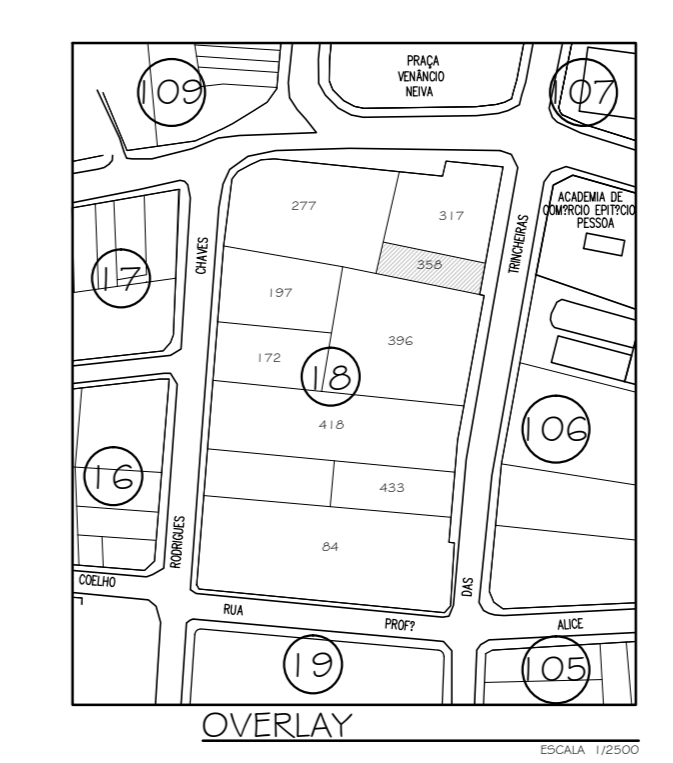

24 18 358

APROVAÇÕES:

PROJETO: Ana Luisa Azevedo (CAU 485147-6)

PROPRIETÁRIO(S) DE ACORDO EM:

ENGENHEIRO(S) RESPONSÁVEL(ES) DE ACORDO EM:

ANA LUISA AZEVEDO E THACIANA ALMEIDA
Arquitetas e Interiores


CLIENTE: CÂMARA MUNICIPAL JOÃO PESSOA
PROJETO DE REFORMA (ANEXO II)

FASE DO PROJETO: PROJETO EXECUTIVO	VERSÃO: 03
OBJETIVO: PROJETO CÂMARA MUNICIPAL-V11	DATA: OUTUBRO/2014
ESCALA: 1/75	PROJETO: OVERLAY, PLANTA DE COBERTA, PLANTA DE REFORMA TÉRREO E PLANTA DE REFORMA PAV.SUPERIOR
	01.03